


Skala 1:500

Dokonano inwentaryzacji powykonawczej placu zabaw. Stwierdza się, że obiekt budowlany został wybudowany zgodnie ze zgłoszeniem inwestora, na podstawie art. 29 ust. 2a ustawy Prawo Budowlane (Dz. U. z 2017 r. poz. 1332 z późn. zm.), które zostało zaewidencjonowane w Starostwie Powiatowym w Ełku w dniu 25.10.2019 r. pod nr B.6743.29.263.2019. Wyniki inwentaryzacji wniesiono do numerycznej mapy zasadniczej.

GN.6640.1780.2019
Nr ks. zam. 85/2019

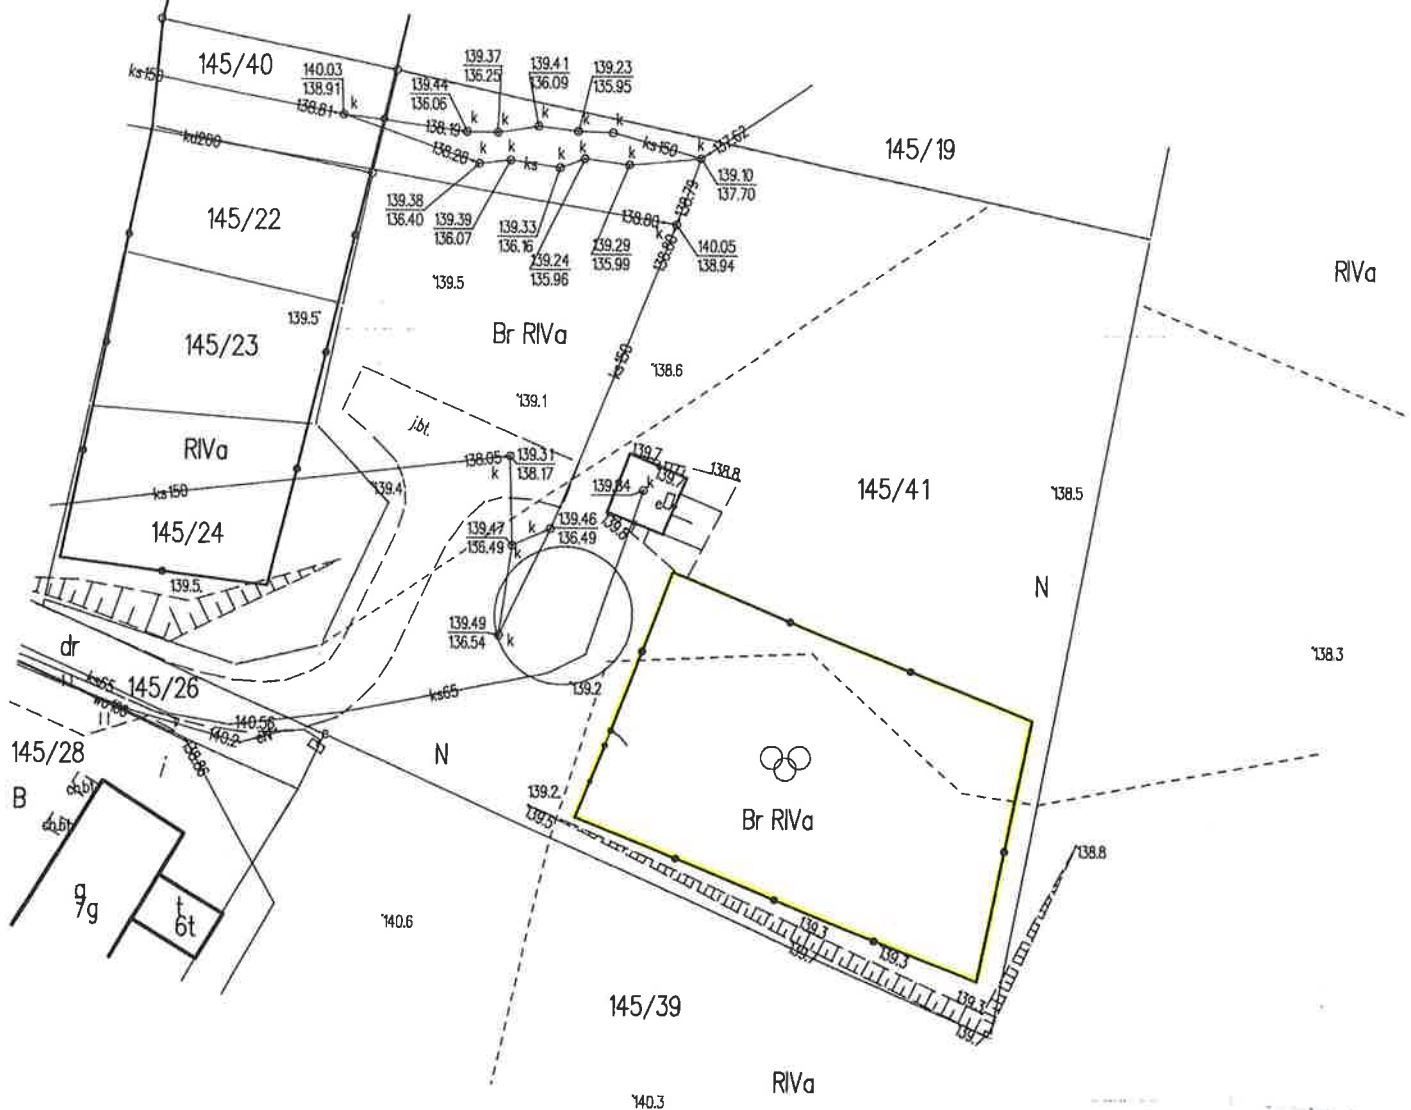

GEODETA UPRAWNIENY
ORL NR 9051
Konrym Bogdan
19-300 Elk, ul. Mickiewicza 15
tel. 87 610 80 20, 608 262 125

Effk, dnia 06.12.2019 r.