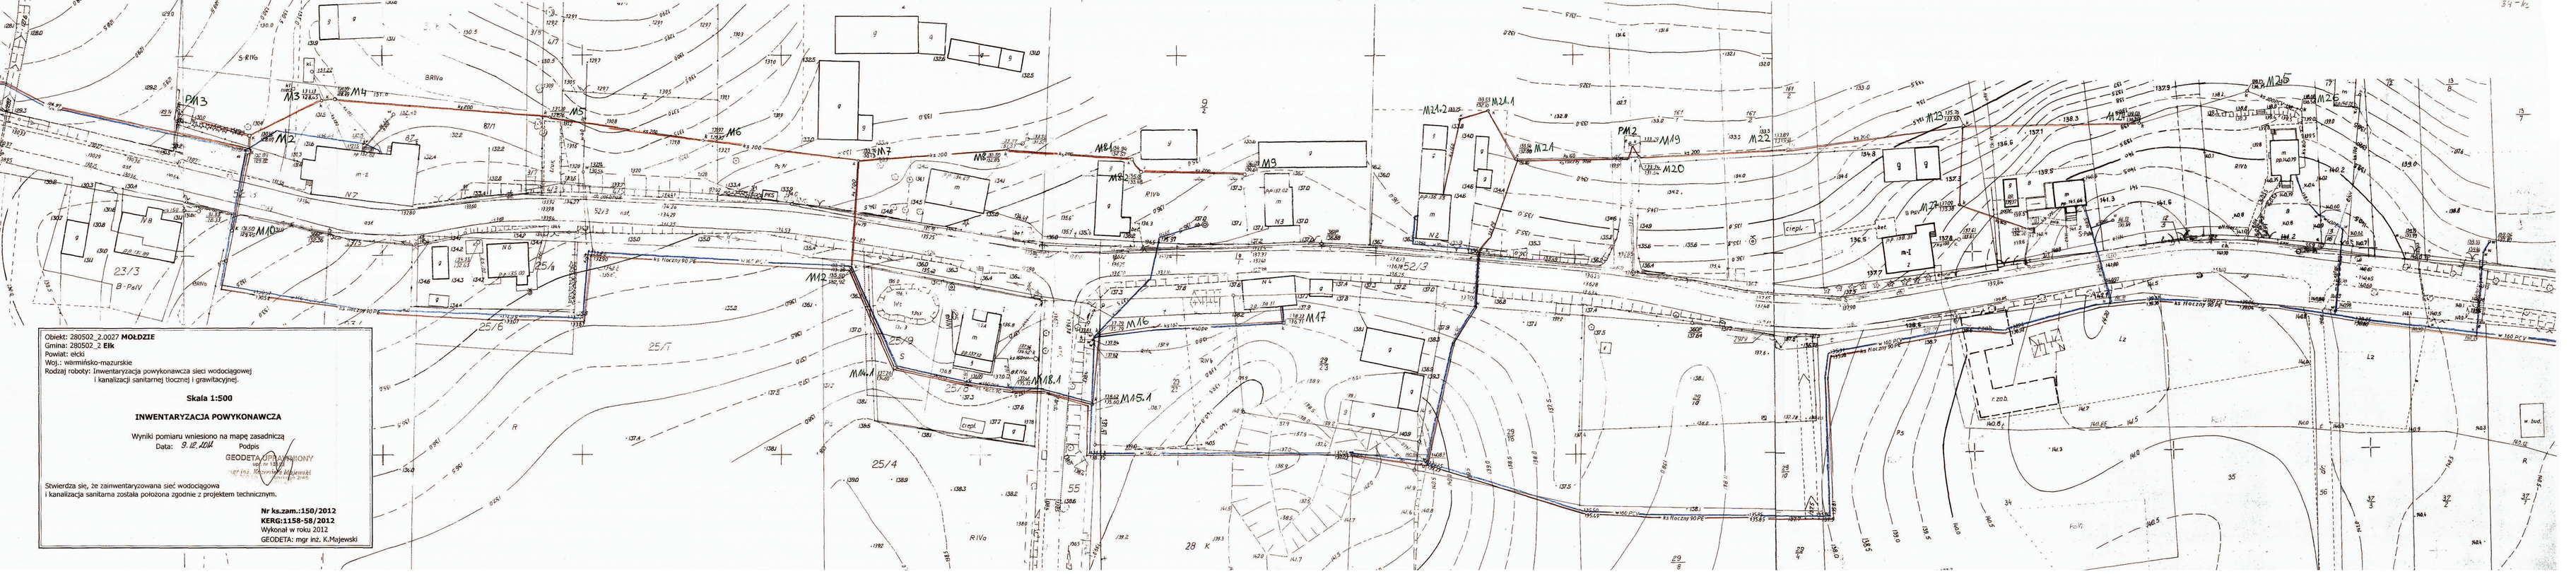
Obiekt: 280502_2.0027 MOŁDZIE
Gmina: 280502_2 Ełk
Powiat: ełcki
Woj.: warmińsko-mazurskie
Rodzaj roboty: Inwentaryzacja powykonawcza sieci wodociągowej
i kanalizacji sanitarnej tłocznej i grawitacyjnej.
Skala 1:500
INWENTARYZACJA POWYKONAWCZA
Wyniki pomiaru wniesiono na mapę zasadniczą
Data: 9.12.2012
Podpis
GEODETA UPRAWNIONY
Stwierdza się, że zaimwentaryzowana sieć wodociągowa
i kanalizacja sanitarna została położona zgodnie z projektem technicznym.
Nr ks.zam.:150/2012
KERG:1158-58/2012
Wykonał w roku 2012
GEODETA: mgr inż. K.Majewski